


POMIAR POWYKONAWCZY BUDYNKU

województwo opolskie
 miasto-gmina Opole
 wś: obręb N.W.K
 2.m NS dr. 5/16, 5/12
 położenie ul. M. z terminalicy
 gmina mopy ca. 474.123.0614, 0623
 skala 1:500
 układ współrzędnych „SS”
 Podłom odniesienia „Krauszstadt”
 KENG: 637/2011


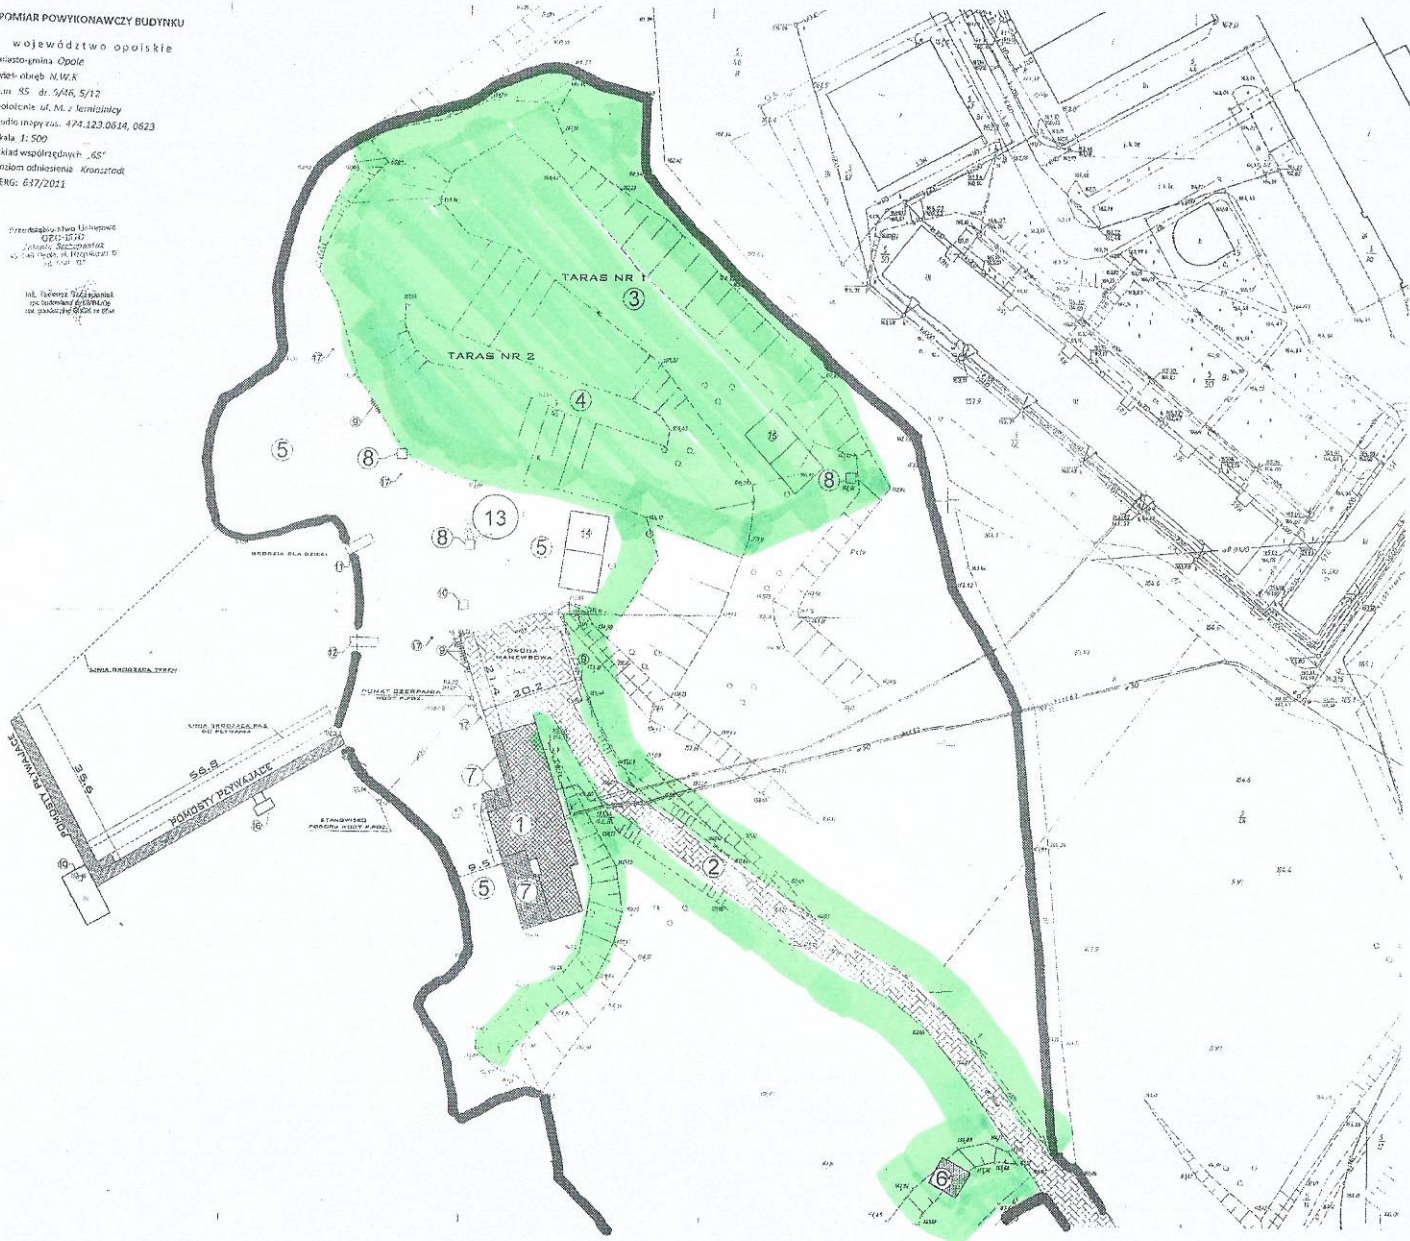

1. ISTNIEJĄCY BUDYNEK
2. ISTNIEJĄCA DROGA DOJAZDOWA WRAZ Z POLEM MANEWROWYM
3. ISTNIEJĄCY TARAS ZIEMNY - TRAWIASTY NR 1
4. ISTNIEJĄCY TARAS ZIEMNY - TRAWIASTY NR 2
5. ISTNIEJĄCE TERENY PIAKOWE - PLAZE
6. ISTNIEJĄCA PLATFORMA WIDOKOWA Edm
7. ISTNIEJĄCE TERENY UTYWAROWANE Z ACYKI DROGOWEJ
8. PRZEBIERALNE SYSTEMOWE PŁAZOWE - 3 SZT.
9. STOKI AKWERYWNE, RAZEM 36 STANOWISK
10. SYSTEMOWA PLATFORMA RĄDOWA
11. SYSTEMOWA ZIECZADLA DLA MALYSZ DZIECI
12. SYSTEMOWA ZIECZADLA DLA STARSZYCH DZIECI
13. WYDŁONE MIEJSCIE PLACU ZABAW DLA DZIECI
14. BOISKO DO SIATKÓWKI PŁAZOWEJ - PIAKOWISZCIE - 8x16m
15. BOISKO DO SIATKÓWKI PŁAZOWEJ - TRAWIASTE - 8x16m
16. WYSPIKA
17. PRYSZNIC ZEWNĘTRZNY

PROJEKTOWANA DROGA DOJAZDOWA-UTWAROWIONA
 PROJEKTOWANE TERENY PIAKOWE
 PROJEKTOWANE POWIERZCHNIE TRAWIASTE

PROKON

GMINA OPOLE
 45-015 OPOLE, ul. RYNEK - RATUSZ
 ZAGOSPODAROWANIE ZBIORNIKA
 WODNEGO BOLKO
 ZEROKUR WODNY BOLKO
 Opole ul. Piłsudskiego 2 i Smolnego, dz. nr 5149 KAMUS camp NAK

PLAN ZAGOSPODAROWANIA TERENU

